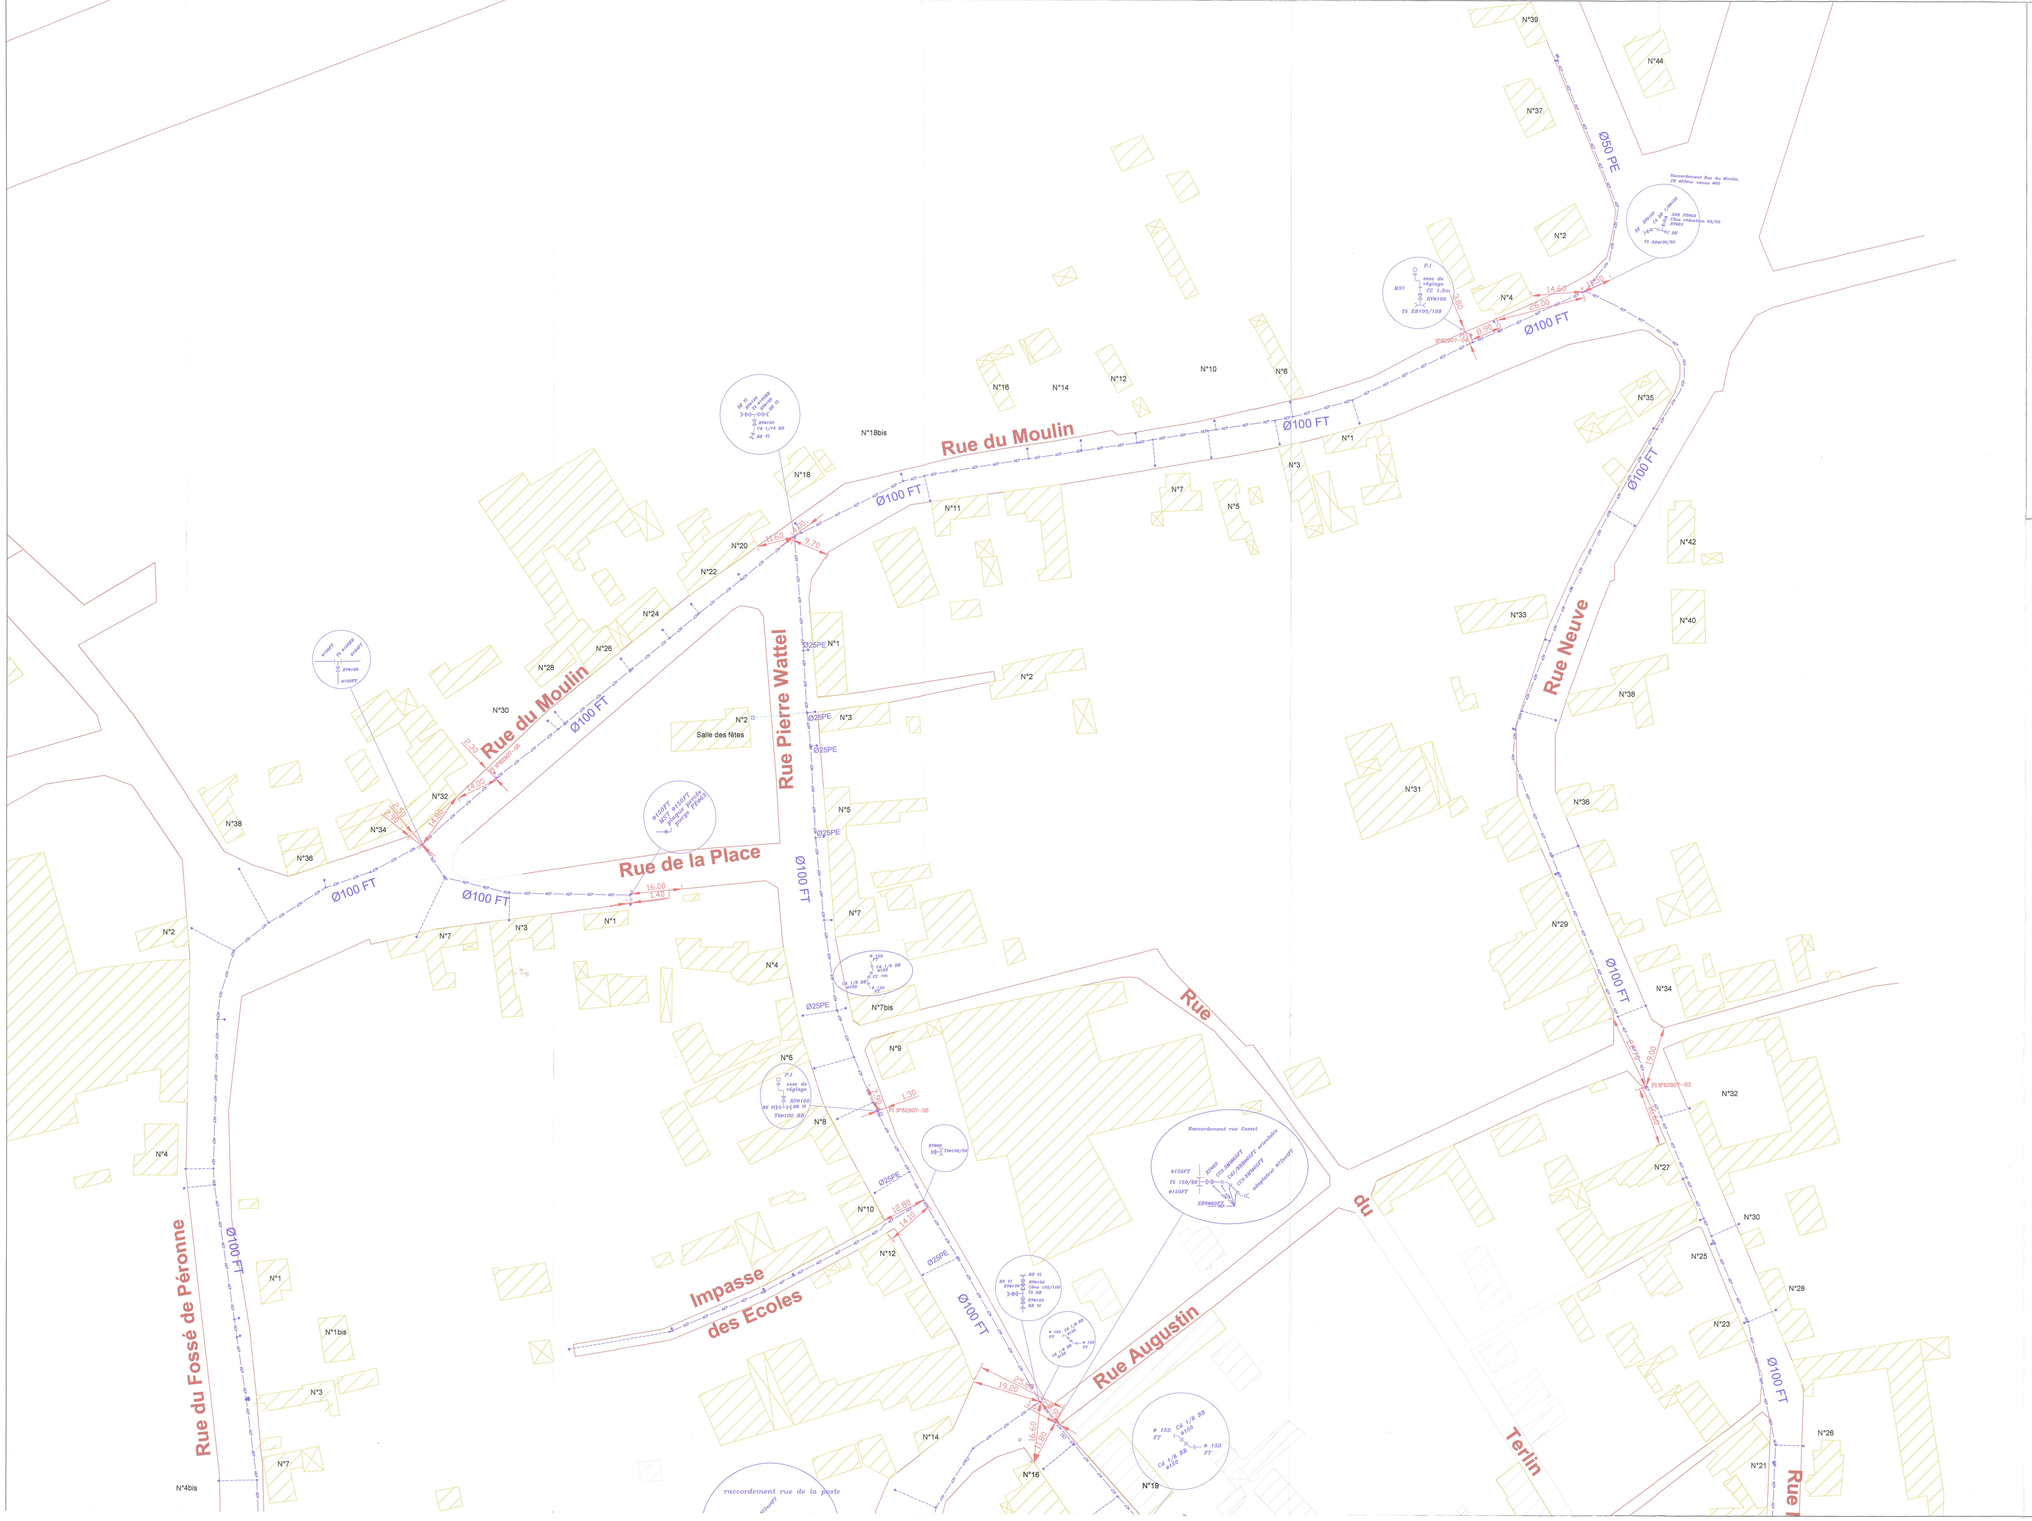

DESQUESNES
212, rue Casimir Beugnet
62260 AUCHEL
Tél: 03.21.61.36.00
Fax: 03.21.26.73.67

Département du Pas de Calais

COMMUNE de YTRES

Plan de Récolement

Plan 1/2

Echelle : 1/500

Le Maître d'ouvrage	Le Maître d'oeuvre	L'Entreprise

N° de chantier:

Dessiné le: 02/11/2010

Par: JT

Validé le : 03/11/2010

Par : [illegible]

Visa :

Date	Modification	Par	Indice
02/11/2010	Récollement	JT	A

LEGENDE:

- AEP ---- ø100 Fonte
- AEP ---- ø100 Fonte
- Fx ø50
- ø50 existante
- ø50 existante
- reprise de branchement
- reprise de branchement avec changement de longueur

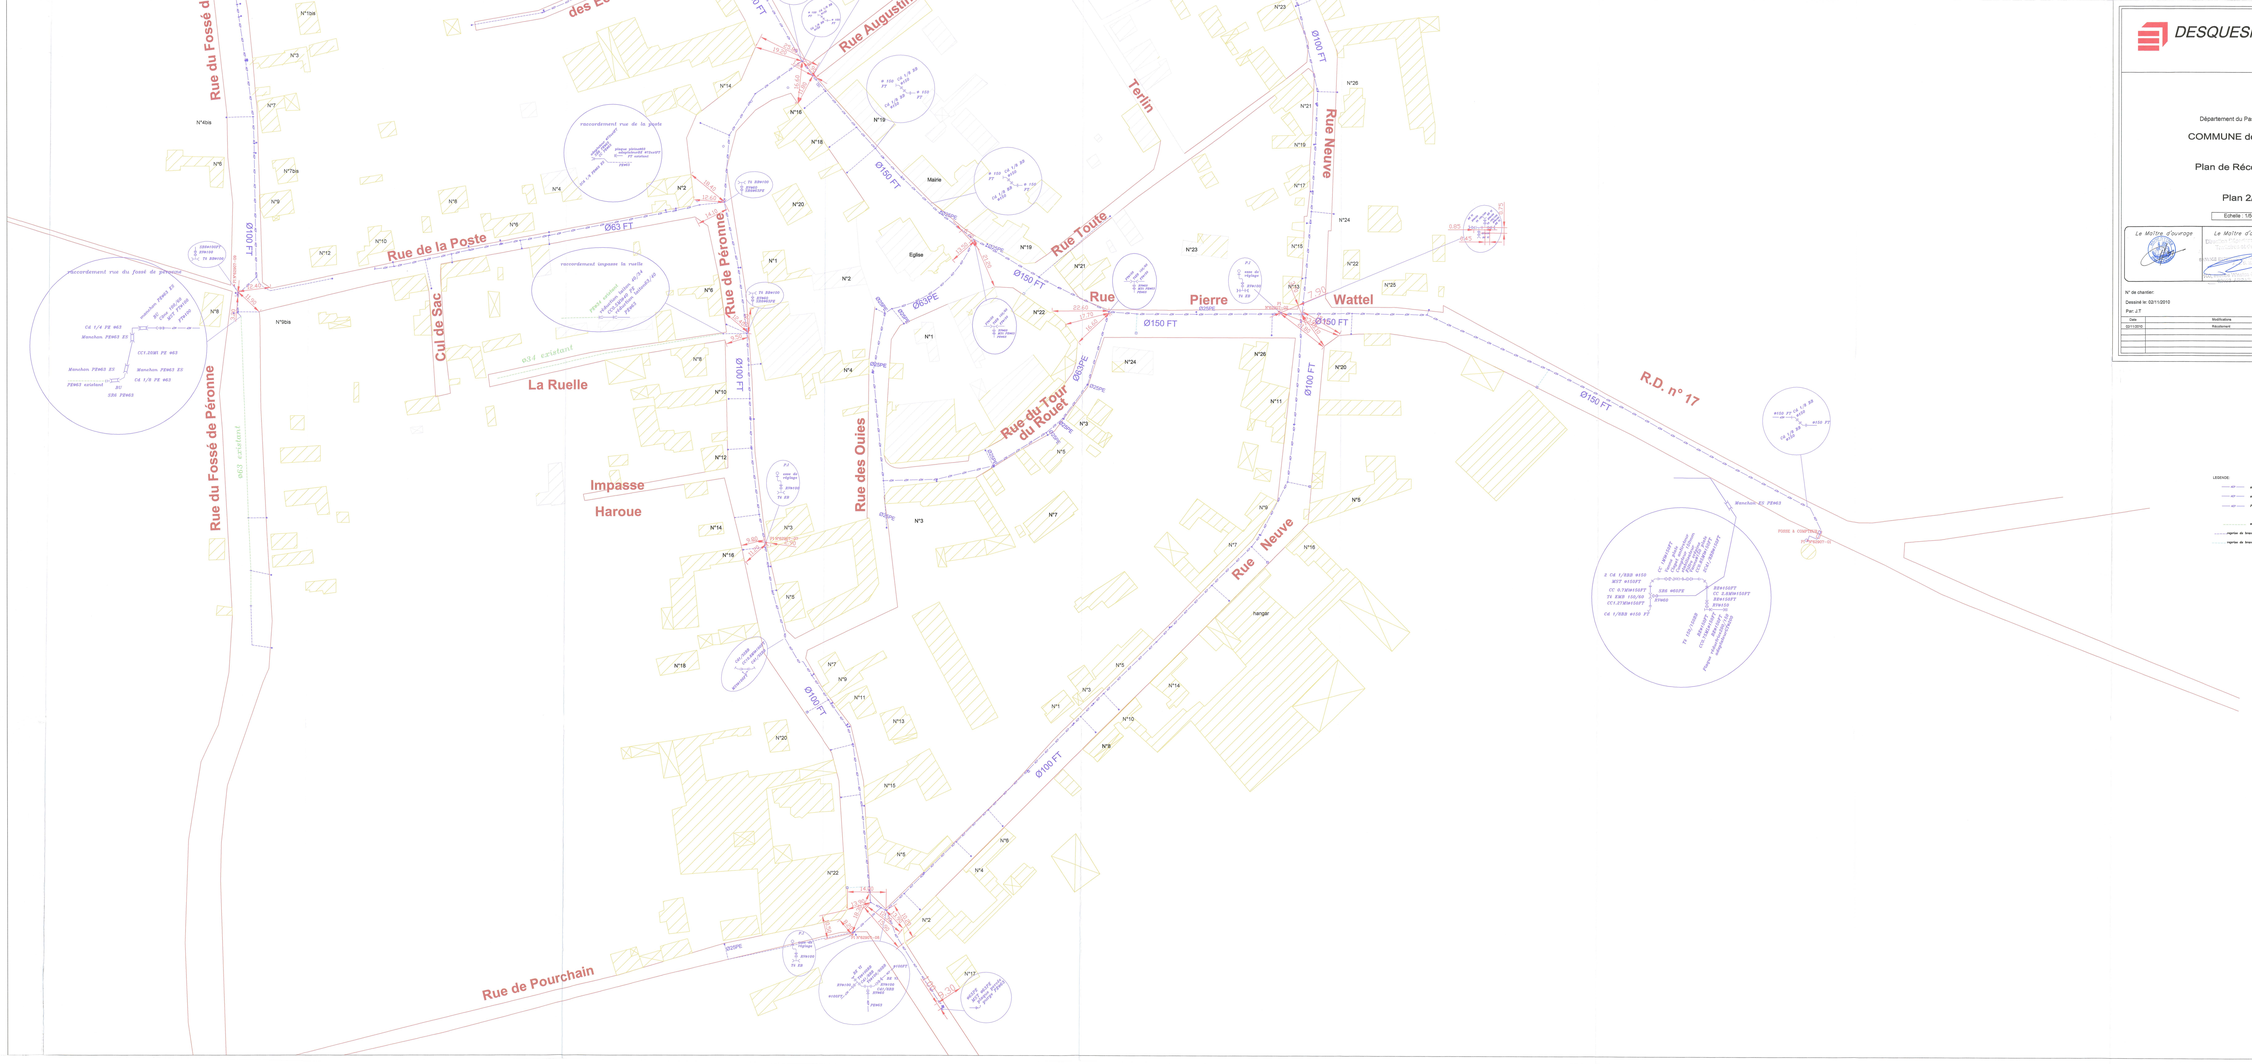

DESQUESNES
212, rue Casimir Beugnet
62260 AUCHEL
Tél: 03.21.81.36.00
Fax: 03.21.28.73.97

Département du Pas de Calais

COMMUNE de YTRES

Plan de Récolement

Plan 2/2

Echelle : 1/500

Le Maître d'Ouvrage	Le Maître d'Oeuvre	L'Entreprise

N° de chantier:

Dessiné le: 02/11/2010

Par: JT

Validé le: 03/11/2010

Par: [illegible]

Visé: [illegible]

Date	Modification	Par	Indice
02/11/2010	Récolement	JT	A

LEGENDE:

- ø100 Fonte
- ø100 Fonte
- Fx ø63
